


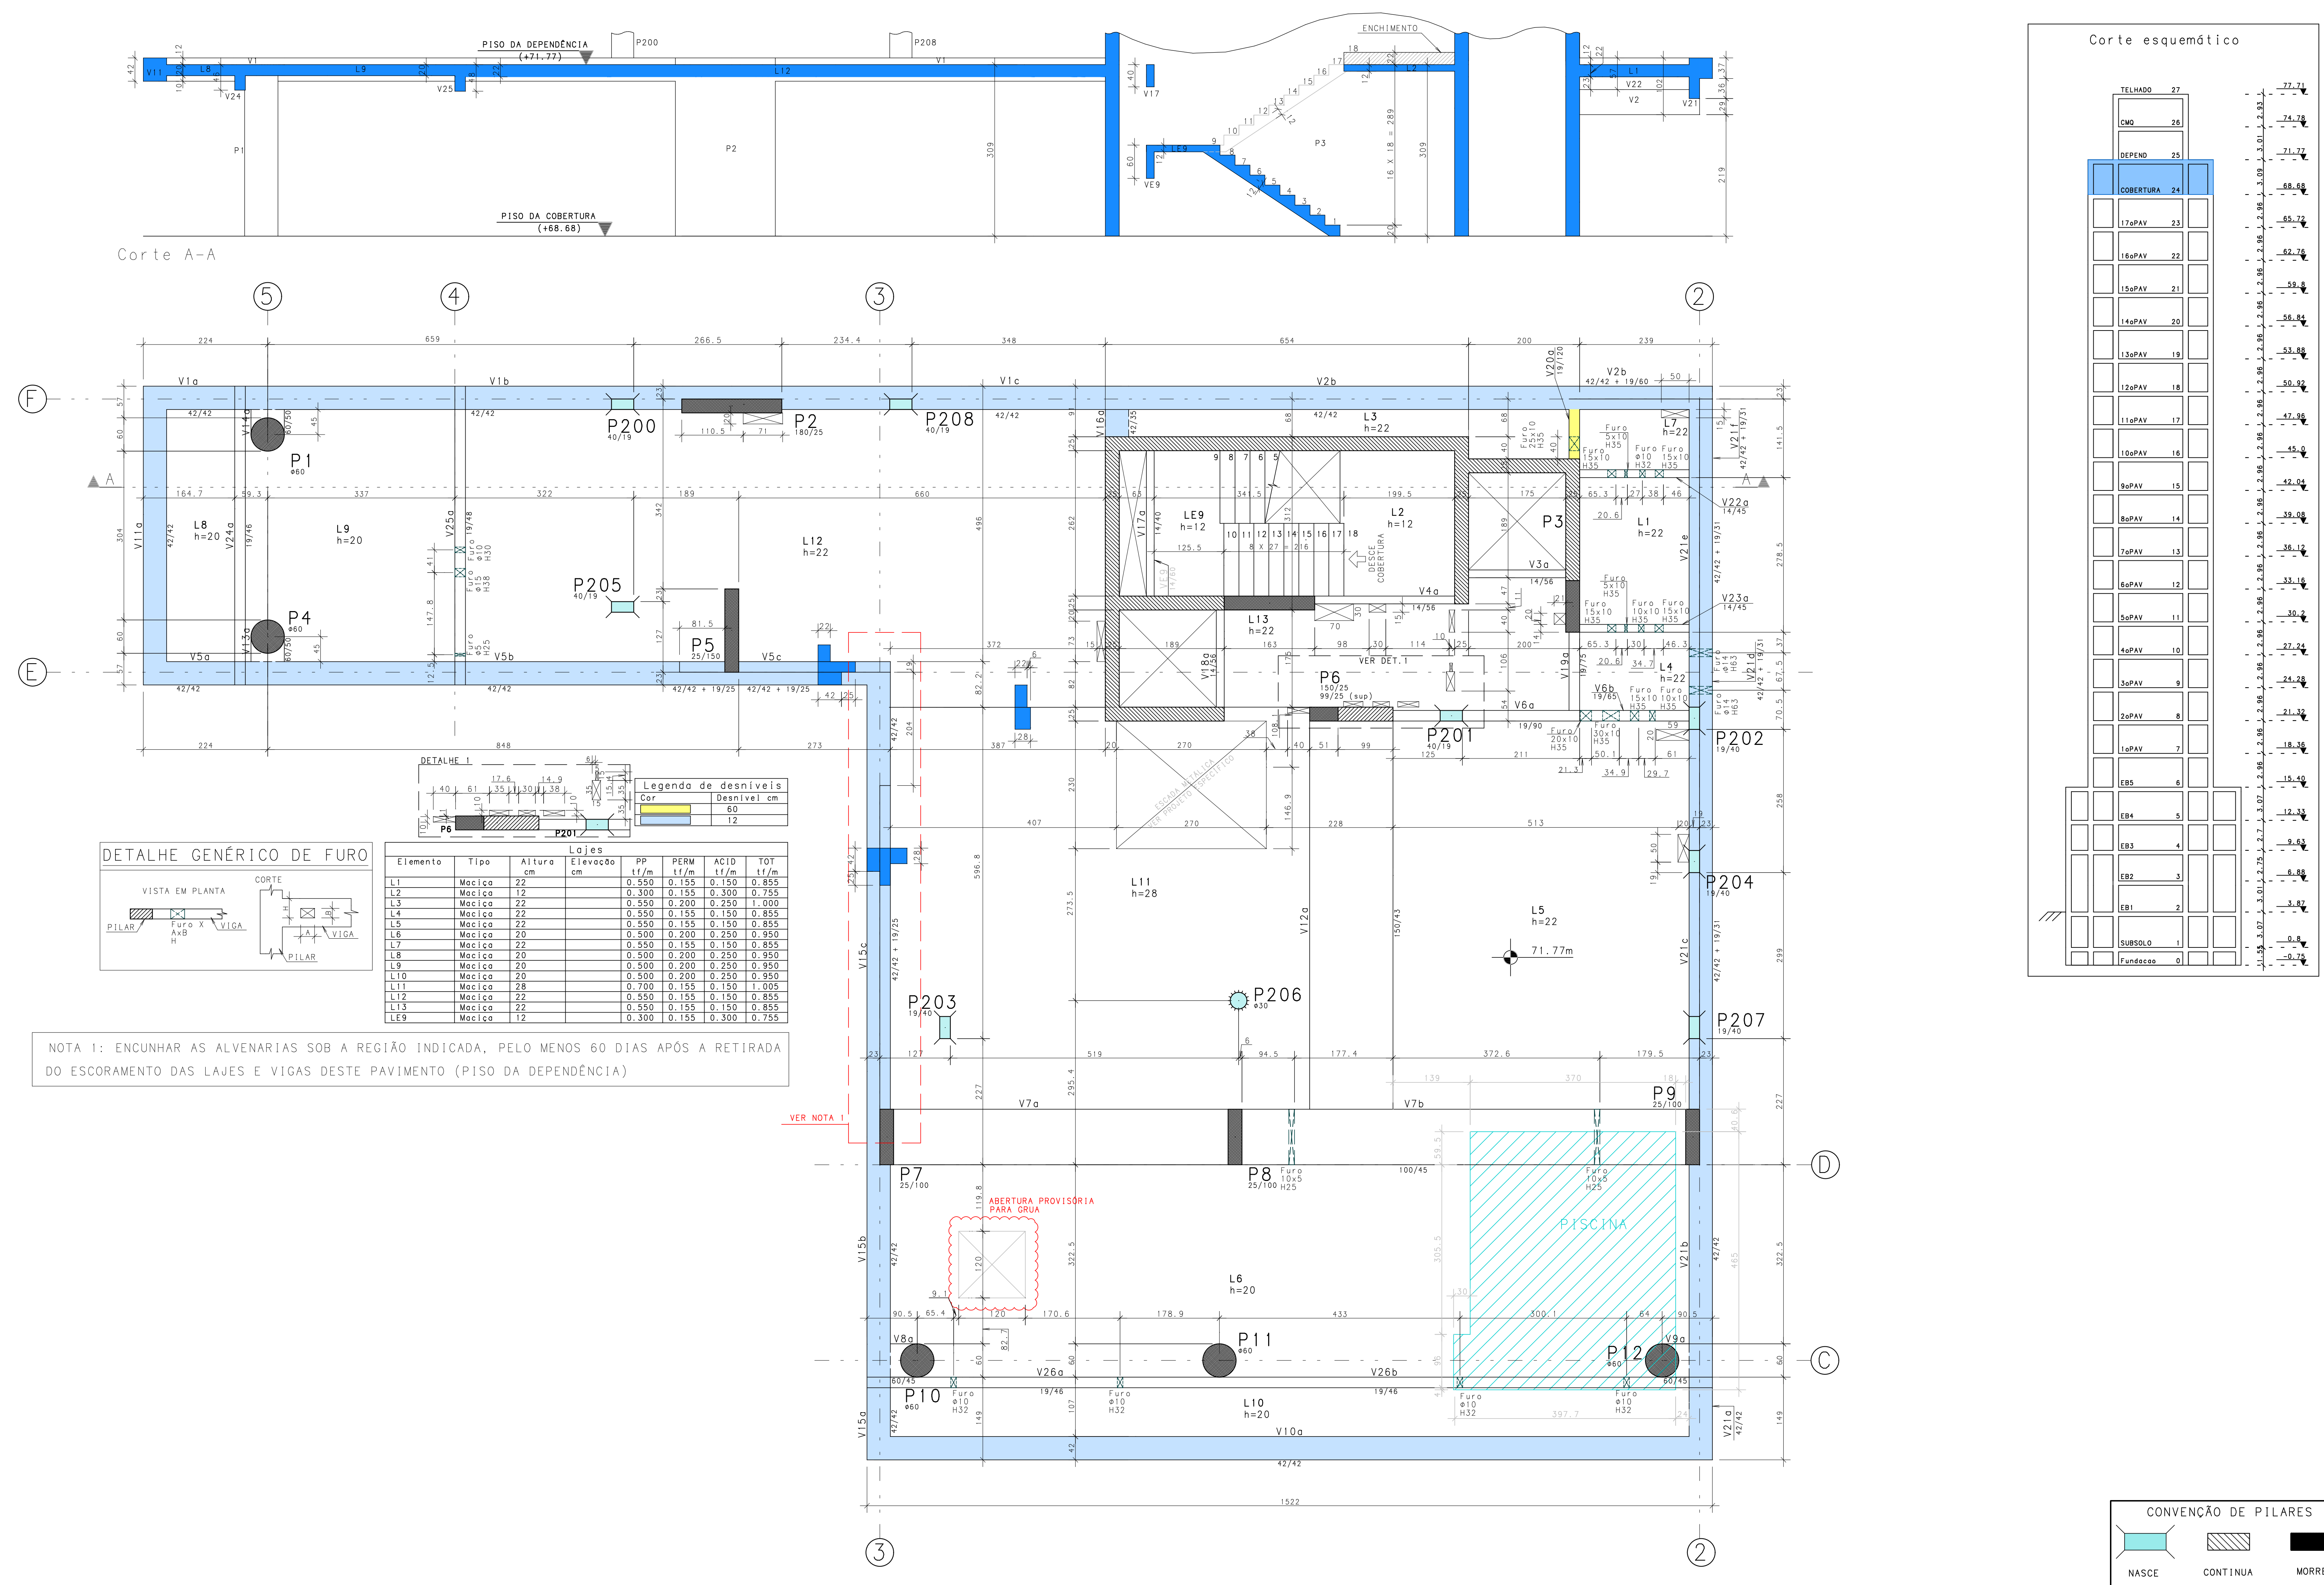

NOTAS GERAIS PARA O USO DESTA PROJETO :

A. DIREITOS AUTORAIS

ESTE PROJETO É PROPRIEDADE DE SIGMA CONSULTORIA & PROJETOS FILIADO A ASSOCIAÇÃO BRASILEIRA DE ENGENHARIA E CONSULTORIA ESTRUTURAL - ABCE, SOB Nº 0786, NÃO SENDO PERMITIDA SUA UTILIZAÇÃO PARA QUALQUER FINALIDADE QUE NÃO SE RELACIONE COM A EXECUÇÃO ESPECÍFICA DESTA OBRA, SENDO TERMINANTEMENTE VEDADA SUA COLOCAÇÃO A DISPOSIÇÃO DE TERCEIROS.

B. NORMAS TÉCNICAS DE REFERÊNCIA

NBR 6118 PROJETO DE ESTRUTURAS DE CONCRETO

NBR 6120 CARGAS PARA O CÁLCULO DE ESTRUTURAS DE EDIFICAÇÕES

NBR 6123 FORÇAS DEVIDAS AO VENTO EM EDIFICAÇÕES

NBR 5671 PARTICIPAÇÃO DOS INTERVENIENTES EM SERVIÇOS E OBRAS DE ENGENHARIA E ARQUITETURA

NBR 12654 CONTROLE TECNOLÓGICO DE MATERIAIS COMPONENTES DO CONCRETO

NBR 12655 CONCRETO - PREPARO, CONTROLE E RECEBIMENTO

NBR 5738 MOLDEAGEM E CURA DE CORPOS CILÍNDRICOS OU PRISMA MÁTICOS DE CONCRETO - MÉTODO DE ENSAIO

NBR 5739 CONCRETO - ENSAIO DE COMPRESSÃO DE CORPOS-DE-PROVA CILÍNDRICOS - MÉTODO DE ENSAIO

NBR 8522 CONCRETO - DETERMINAÇÃO DO MÓDULO DE DEFORMAÇÃO ELÁSTICA E DIAGRAMA TENSÃO x DEFORMAÇÃO - MÉTODO DE ENSAIO

NBR 6152 MATERIAIS METÁLICOS-DETERMINAÇÃO DAS PROPRIEDADES MECÂNICAS A TRACÇÃO-MÉTODO DE ENSAIO

NBR 6153 PRODUTO METÁLICO - ENSAIO DE DOBRAMENTO SEMI-GUIADO

NBR 7477 DETERMINAÇÃO DO COEFICIENTE DE CONFORMAÇÃO SUPERFICIAL DE BARRAS E FIOS DE AÇO DESTINADOS A ARMADURA DE CONCRETO ARMADO MÉTODO DE ENSAIO

NBR 7480 BARRAS E FIOS DE AÇO DESTINADOS A ARMADURAS PARA CONCRETO ARMADO - ESPECIFICAÇÃO

C. GEOMETRIA

OS ELEMENTOS DE CONFORMIDADE DO PROJETO ESTRUTURAL FACE AOS PROJETOS DE ARQUITETURA, INSTALAÇÕES E DEMAIS DISCIPLINAS.TAIS COMO COTAS, NÍVEIS, DIMENSÕES DAS PEÇAS ESTRUTURAIS, POÇOS DE ELEVADORES, ESCADAS, ETC. DEVEM SER VALIDADOS PELOS ARQUITETOS RESPONSÁVEIS PELO DESENVOLVIMENTO DO PROJETO EXECUTIVO.

D. MATERIAIS

01. CONCRETO

VER EM NOTAS GERAIS

02. AÇO EM ARMADURA PASSIVA

02.1. AÇO CA-50A / CA-60B

03. FORMAS E ESCORAMENTOS

O PROJETO E DIMENSIONAMENTO DAS FORMAS E ESCORAMENTOS NÃO FAZ PARTE DO ESCOPO DE NOSSOS SERVIÇOS.

E. EXECUÇÃO DA ESTRUTURA

A EXECUÇÃO DA ESTRUTURA E DE RESPONSABILIDADE DA EMPRESA CONSTRUTORA E DEVERÁ CONTAR COM A CONSULTORIA DE UM TECNOLÓGISTA DE MATERIAIS. O ENGENHEIRO RESPONSÁVEL PELA EXECUÇÃO DEVERÁ OBEDECER AS RECOMENDAÇÕES DA NBR 6118-EXECUÇÃO DE ESTRUTURAS DE CONCRETO-PROCEDIMENTOS.

F. CARGAS ADOPTADAS PARA ESTE PROJETO

01. FORÇAS DEVIDAS AO VENTO : CONFORME NBR 6123

02. CARGAS ACIDENTAIS NÃO PARTICULARES : CONFORME NBR 6120 DE ACORDO COM PROJETO ARQUITETÔNICO

03. PESO PRÓPRIO DO CONCRETO : 2500 kgf / m³

04. ALVENARIAS (COM REVESTIMENTOS) : 1500 kgf / m³

+ ESPESURA DA ALVENARIA ACABADA CONFORME PROJ. ARQUITETÔNICO

05. LAJES (CONTRAPISO + REVESTIMENTOS) : 100 kgf / m²



08. PREALCE SOBRE AS CARGAS AQUI INDICADAS.

G. COBERTIMENTOS

PAV. REVESTIDOS

01. LAJES: POSITIVA/NEGATIVA 2,0/1,5 cm 2,0/2,0 cm

02. VIGAS: 2,5 cm 2,5 cm

03. PILARES: 3,0 cm 3,0 cm

04. BLOCOS SOBRE ESTACAS / SAPATAS: 3,0 cm

05. CINTAS / LAJES DE SUPRESSÃO: 3,0 cm

06. PAREDES DE SUBSOLO: 3,0 cm

07. RESERVATÓRIOS: 3,0 cm

OBS: 1) DEVERÁ HAVER CONTROLE RIGOROSO DE QUALIDADE E RÍGIDOS LIMITES DE TOLERÂNCIA DAS MEDIDAS DURANTE A EXECUÇÃO.

2) COBERTIMENTOS INFORMADOS NOS DESENHOS DE ARMADURA PREVALECEM EM RELAÇÃO À TABELA ACIMA.

H. MEMORIAL DESCRITIVO PARA DESCIMBRAMENTO DA ESTRUTURA

(PAR DESENVOLVIMENTO DA RESISTÊNCIA DO CONCRETO ATENDENDO AS EXPECTATIVAS DE VALORES A 7, 14, 21 E 28 DIAS)

I. FUNDAMENTOS

01. O PROJETO DE FUNDAMENTOS, DETERMINAÇÃO DA TAXA ADMISSÍVEL NO TERRENO, DISPOSIÇÃO E DIMENSIONAMENTO DE ESTACAS, COTA DE IMPLANTAÇÃO, METODOLOGIA DE ESCAVAÇÃO, INTERAÇÃO COM VIZINHOS, ETC., É DE RESPONSABILIDADE DA EMPRESA DE CONSULTORIA DE FUNDAMENTOS DEVENDO SEGUIR AS RECOMENDAÇÕES DA NBR 6122 - PROJETO E EXECUÇÃO DE FUNDAMENTOS

J. FURAÇÕES

01. FURAS EM LAJES E VIGAS DEVERÃO RECEBER ARMADURA DE REFORÇO PADRÃO.

02. FURAS NÃO INDICADOS SO PODERÃO SER EXECUTADOS COM NOSSA APROVAÇÃO.

NOTAS GERAIS

1- DIMENSÕES EM CENTÍMETRO. NÍVEIS EM METRO

2- PROPRIEDADES DO CONCRETO

-Fck > 40 MPa (400 kg/cm²)

-MÓDULO DE DEFORMAÇÃO TANGENTE INICIAL > 32 GPa

-CONSUMO MÍNIMO DE CIMENTO: 350 kg/m³

-FATOR ÁGUA/CIMENTO MÁXIMO: 0,55

3- UTILIZAR OBRIGATORIAMENTE EM CONJUNTO COM O DESENHO DE FURAÇÃO

ATENÇÃO/PLOTAGEM

-OS ARQUIVOS DXF SERVEM APENAS COMO BASE PARA A ARQUITETURA E DEMAIS COMPLEMENTARES.

-PLOTAR APENAS O ARQUIVO PDF-COLORIDO CASO CONTRÁRIO PODERÁ PERDER DE INFORMAÇÕES

REV.	DATA	DESCRIÇÃO
05		
04	17/08/2026	INCLUIA NOTA 1 E AJUSTADO CONFORME MARK-UP
03	27/05/2026	CONFORME COMENTÁRIOS DA ARQUITETURA
02	22/05/2026	ATUALIZADO CONFORME FURAÇÃO E MARK-UP
01	16/04/2025	CONFORME COMENTÁRIOS DA ARQUITETURA
00	06/01/2025	EMISSION INICIAL

SIGMA CONSULTORIA & PROJETOS

RUA URUGUAIANA, 10-SALA 2307- CENTRO- RIO DE JANEIRO-RJ

TEL/FAX: (55-21)2508-8541 E-MAIL:administracao@sigma.eng.br

www.sigma.eng.br

ENG. EDUARDO VIDAL LABRAL CREA: 18837/0

ENG. MAURICIO DOS SANTOS SGARBI CREA: 18051/0508

NÚMERO DA OBRA

578

RESPONSÁVEL

MAURICIO SGARBI

COORDENADOR

VINICIUS CORDEIRO

PROJETISTA

VINICIUS CORDEIRO

DESENHO Nº

ST 011

PROJETO

ESTRUTURA

FASE

EXECUTIVO

ESCALA

1:50

DATA

17/08/2026

ARQUIVO

PDM-EST-EX-011-PB-DEP-FORM_R

EMPRESAMENTO E LOCAL

PDM 1050

RUA PRUDENTE DE MORAIS, 1050 - IPANEMA, RIO DE JANEIRO - RJ

TÍTULO DO DESENHO

FORMA

PISO DA DEPENDÊNCIA

(TETO DA COBERTURA)

SIGMA CONSULTORIA & PROJETOS

DIMENSÃO DA FOLHA: 1211x594mm (A1/L)